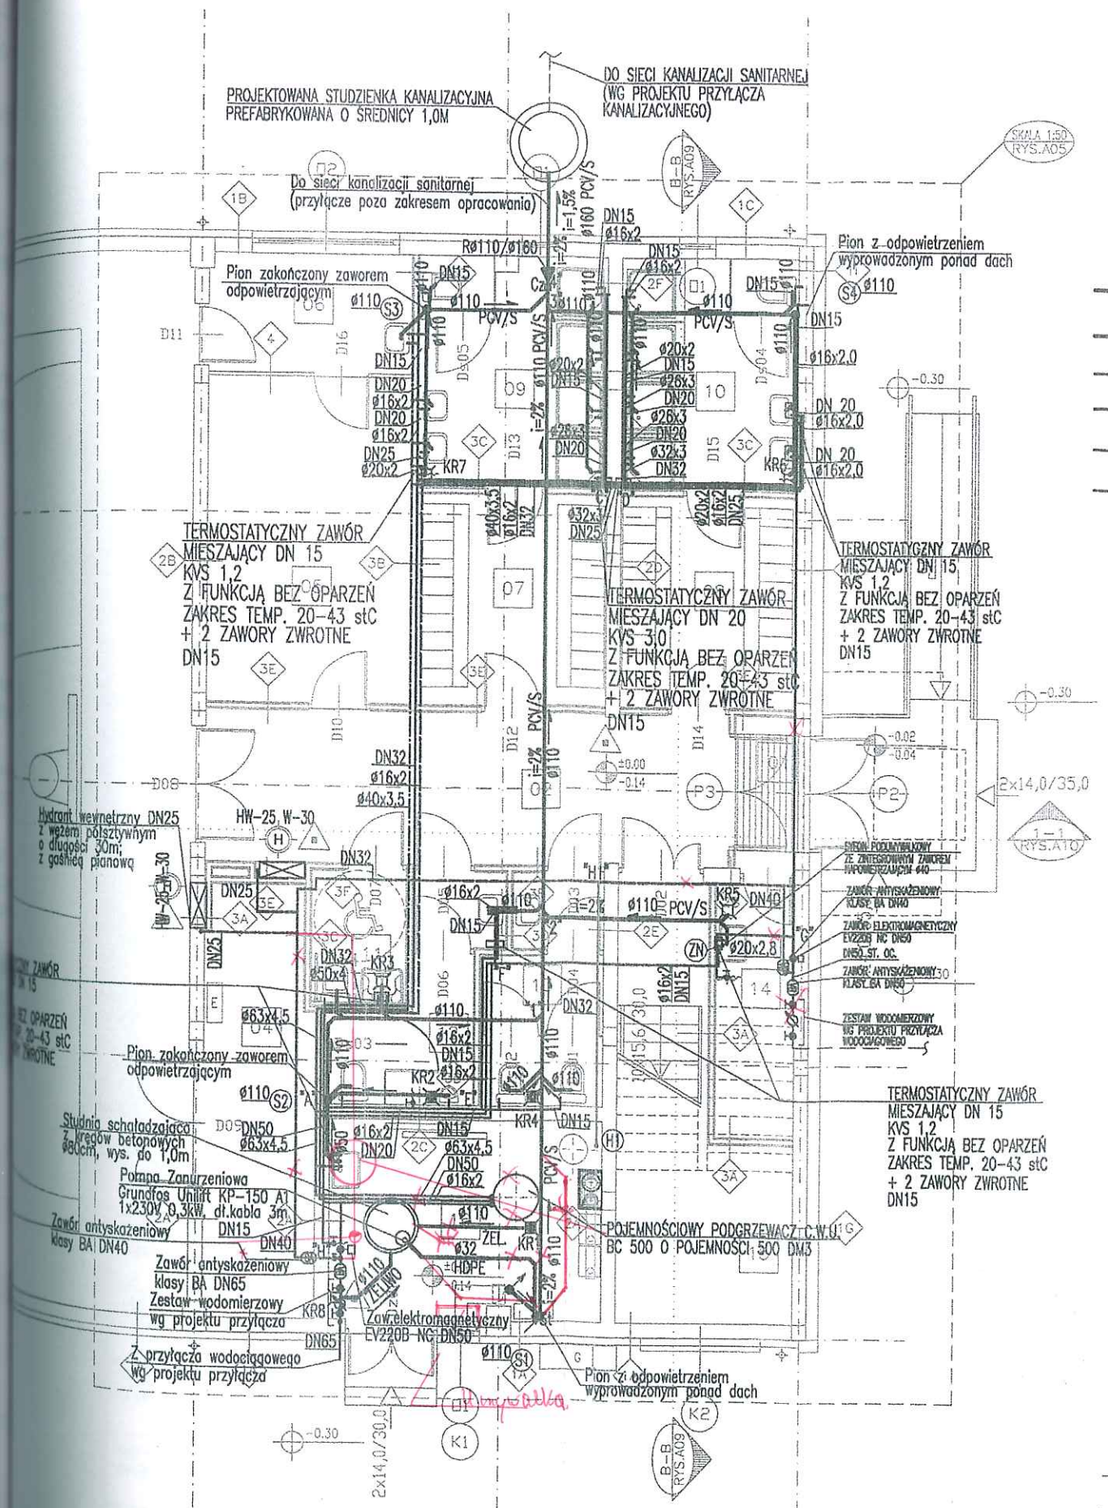

LEGENDA

- S1 — Pion instalacji kanalizacji sanitarnej
- O1 — Pion odpowietrzający
- W1 — Pion instalacji wodociągowej
- H1 — Pion instalacji hydrantowej
- KS — Instalacja kanalizacji sanitarnej
- KS — Instalacja kanalizacji sanitarnej – przewód ciśnieniowy
- Instalacja zimnej wody użytkowej – r.stalowe
- Instalacja ciepłej wody użytkowej
- Instalacja cyrkulacji cwu
- Instalacja hydrantowa
- Cz — Czyszczak
- R — Rewizja
- Rura wywiewna
- KR — Wpust podłogowy

STAROSTWO POWIATOWE
w RADOMIU
ul. Domagalskiego 7, 26-600 Radom
tel. 048/ 365-58-01, fax 048/ 365-58-0
ADAPTOWANO
mgr inż. Barbara Szymańska
Upr. Nr BUA-III-8386/140/8
UAN-II-K-8386/108/87
sieci i instalacje sanitarne

UWAGI

1. Podejścia kanalizacyjne do przyborów sanitarnych należy układać ze spadkiem minimum 2% w bruzdach w ścianach.
2. Podejścia do misek ustępowych należy podłączyć jako najniższe odgałęzienia na danej kondygnacji.
3. Przejścia przewodów przez warstwy podłogowe należy dokładnie uszczelnić.
4. Należy wykonać niezbędne wykucia i przewierty potrzebne do przeprowadzenia instalacji.
5. Podparcie przewodów wewnątrz budynku należy wykonać za pomocą uchwytów i zawiesi systemowych producenta rur kanalizacyjnych lub w systemie firmy HILTI.
6. Rysunek należy rozpatrywać łącznie z opisem technicznym i rozwinięciem instalacji.

mp project mirosław pacek
MP PROJECT Mirosław Pacek
ul. Balicka 134
30-149 KRAKÓW
tel.: + 48 12 6618235
fax.: + 48 12 6618236
email: biuro@mpproject.pl

Nazwa inwestycji:	HALA WIDOWISKOWO - SPORTOWA 18,0 x 40,0
Inwestor:	GMINA GÓZD
Adres inwestycji:	KOLONIA KUCZKI dz. nr. 169/1, 170/1, 172/1, 173/3, 174/2, 321/1
Branża:	SANITARNA
Faza:	PROJEKT BUDOWLANY
Projektant adaptacji:	
Sprawdzający adaptacji:	
Data adaptacji:	MARZEC 2012
Autor projektu typowego:	MGR INŻ. JOANNA HOJDYS, w specjalności instalacyjne do projektowania bez ograniczeń, NR UPR. MAP/0230/POOS/05
Weryfikator projektu typowego:	MGR INŻ. BARBARA MAKAR, w specjalności instalacyjne do projektowania i kierowania robotami budowalanymi bez ograniczeń, NR UPR. MAP/0257/PWOS/06
Data projektu typowego:	11.12.2009
Opracowanie projektu typowego:	MGR INŻ. MARTA PACH KAROLINA DUL
Nazwa rysunku:	INSTALACJA WODOCIĄGOWA, KANALIZACYJNA I HYDRANTOWA RZUT PARTERU
Skala:	1:100
Numer rysunku:	SWK-01

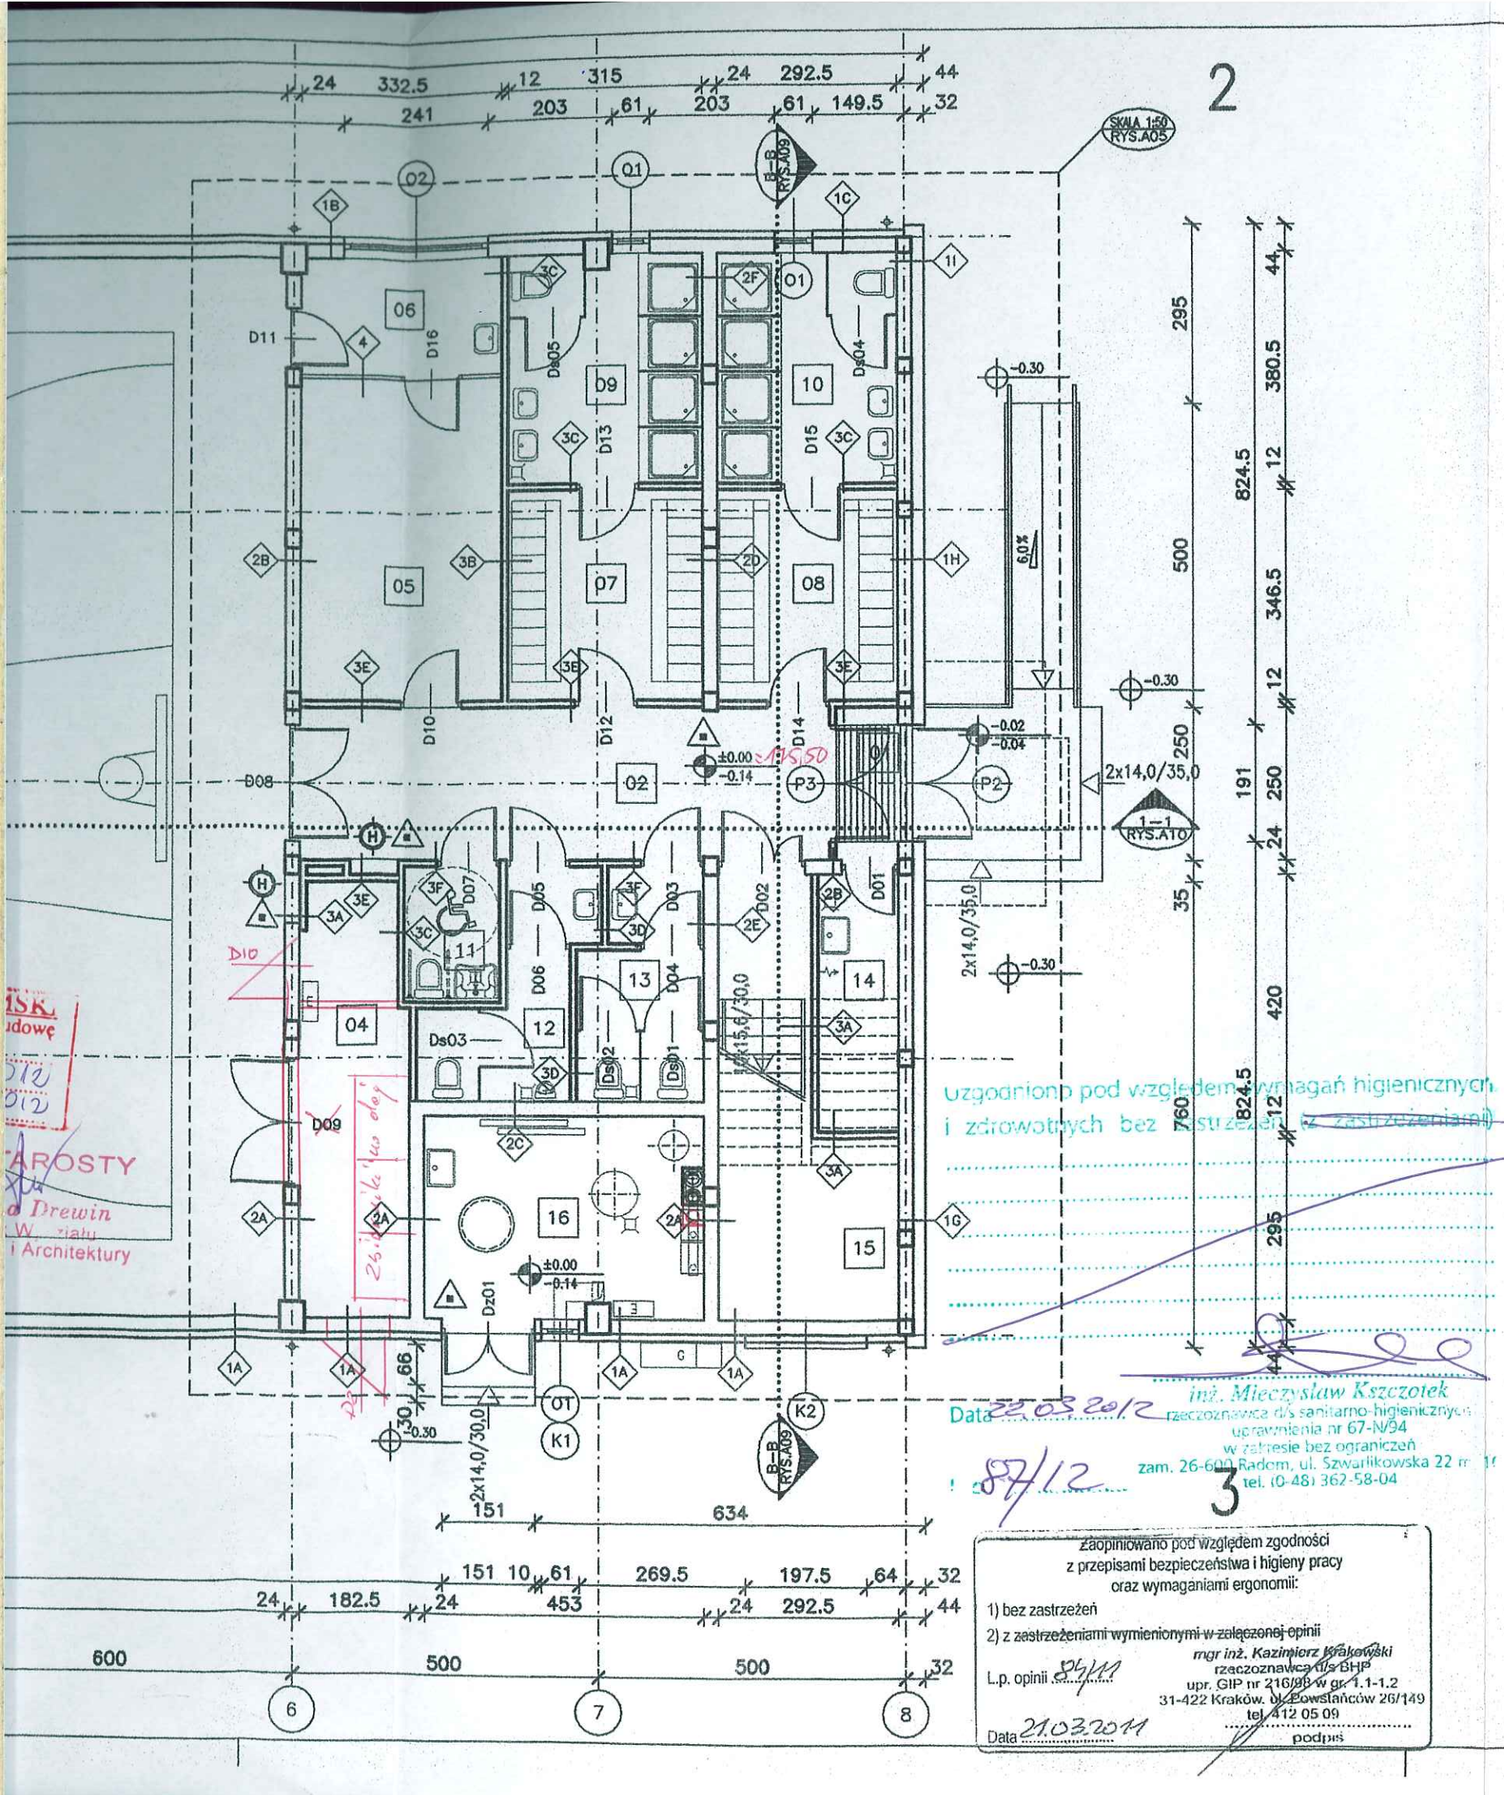

ZESTAWIENIE POMIESZCZEŃ		
NR	POMIESZCZENIE	POW.
01	WIATROŁAP	2.49 m²
02	HALL	21.59 m²
03	SALA GIMNASTYCZNA	521.08 m²
04	MAGAZYN	312.49 m²
05	POKÓJ NAUCZYCIELA	17.86 m²
06	POKOJ 1-EJ POMOCY	6.5 m²
07	SZATNIA	10.91 m²
08	SZATNIA	10.05 m²
09	UMYWALNIA	11.88 m²
10	UMYWALNIA	11.13 m²
11	WC NIEPEŁNOSPRAWNYCH	3.44 m²
12	TOALETA	6.73 m²
13	TOALETA	7.1 m²
14	POM. GOSPODARCZE	4.88 m²
15	KLATKA SCHODOWA	10.84 m²
16	POM. TECHNICZNE	14.68 m²
		673.65 m²
17	MAGAZYN OLEJU	90 m²

LEGENDA:

- ±0.00 / -0.06 — RZĘDNA POZIOMU WYKOŃCZONEGO / RZĘDNA POZIOMU KONSTRUKCYJNEGO
- SKALA 1:50 RYS.A06 — SKALA DETALU / NUMER RYSUNKU
- B-B RYS.A08 — OZNACZENIE PRZEKROJU / NUMER RYSUNKU
- 10 UMYWALNIA 11.65m² PŁYTKI — NUMER POMIESZCZENIA / NAZWA POMIESZCZENIA / RODZAJ POSADZKI / POWIERZCHNIA
- O1 — SYMBOL OKNA, PRZESZKLENIA LUB KRATY
- 1 — SYMBOL RODZAJU PRZEGRODY PIONOWEJ
- A — SYMBOL RODZAJU PRZEGRODY POZIOMEJ
- 3.0% — SYMBOL SPADKU POWIERZCHNI
- + 8.68 — RZĘDNA POZIOMU
- + 4.34 — RZĘDNA POZIOMU WYKOŃCZONEGO
- + 4.32 — RZĘDNA POZIOMU KONSTRUKCYJNEGO
- H — SYMBOL HYDRANTU WEWNĘTRZNEGO
- SYMBOL GAŚNICY
- SYMBOL POMIESZCZEŃ PRZYSTOSOWANYCH DLA OSÓB NIEPEŁNOSPRAWNYCH
- E — SYMBOL TABLICY ROZDZIELCZEJ ELEKTRYCZNEJ
- G — SYMBOL GAZOWEGO PUNKTU REDUKCYJNEGO
- CK — SYMBOL CENTRALI ODDYMIANIA

Uzgodniono pod względem wymagań higienicznych i zdrowotnych bez zastrzeżeń / ~~z zastrzeżeniami~~

Data 22.03.2012 inż. Mieczysław Kszczotek, rzeczoznawca d/s sanitarno-higienicznych, uprawnienia nr 67-N/94, w zakresie bez ograniczeń, zam. 26-600 Radom, ul. Szwarlikowska 22 m 1, tel. (0-48) 362-58-04

87/12

Zaopiniowano pod względem zgodności z przepisami bezpieczeństwa i higieny pracy oraz wymaganiami ergonomii:
1) bez zastrzeżeń
2) ~~z zastrzeżeniami wymienionymi w załączonej opinii~~
mgr inż. Kazimierz Krakowski, rzeczoznawca d/s BHP, upr. GIP nr 216/93 w gr. 1.1-1.2, 31-422 Kraków, ul. Powstańców 26/149, tel. 412 05 09
Data 21.03.2011 podpis

MP PROJECT Mirosław Pacek
ul. Balicka 134
30-149 KRAKÓW
tel.: + 48 12 6618235
fax.: + 48 12 6618236
email: biuro@mpproject.pl

Nazwa inwestycji:	HALA WIDOWISKOWO - SPORTOWA 18x40
Adres inwestycji:	KOLONIA KUCZKI dz. nr. 168/1, 170/1, 172/1, 173/3, 174/2, 321/1
Branża:	ARCHITEKTURA
Faza:	PROJEKT BUDOWLANY
Projektant adaptacji:	mgr inż. arch. Radosława Lombarska, Upr.Bud. do projekt. bez ograniczeń w specjalności architekt. Nr Ewid. 179/KU/75
Data adaptacji:	MARZEC 2012 r.
Sprawdzający adaptacji:	inż. MONIKA SKWARCZYŃSKA, Uprawnienia budowlane do projektowania bez ograniczeń w specjalności konstrukcyjno-budowlanej, Nr ewidencyjny - 887/Lb/
Autor projektu typowego:	mgr inż. arch. GRZEGORZ MIĄSKO, UPR. 128/99, Uprawnienia budowlane do projektowania bez ograniczeń w specjalności architektonicznej
Data projektu typowego:	MARZEC 2011
Weryfikator projektu typowego:	mgr inż. AGNIESZKA MIĄSKO, UPR. 129/99, Uprawnienia budowlane do projektowania bez ograniczeń w specjalności architektonicznej
Opracowanie projektu typowego:	mgr inż. arch. GRZEGORZ MIĄSKO
Nazwa rysunku:	RZUT PARTERU - POZ. ±0.00 =175,50
Skala:	1:100
Numer rysunku:	A-01